

ZAPYTANIE OFERTOWE

ZAMAWIAJĄCY:

Wspólnota Mieszkaniowa
przy ul. Tunelowej 1A-7A w Wałbrzychu

zaprasza do złożenia oferty na:

dokumentacji projektowo-kosztorysowej

1. Przedmiot zamówienia: **Opracowanie dokumentacji projektowo-kosztorysowej na wykonanie przyłączy wodociągowych do budynków przy ul. Tunelowej 1A-7A w Wałbrzychu wraz z montażem osobnych wodomierzy głównych (w załączeniu warunki z WPWiK).**
2. Termin realizacji zamówienia: wg decyzji Wspólnoty Mieszkaniowej
3. Okres gwarancji: **nie dotyczy**
4. Termin związania ofertą: **90 dni**
5. Miejsce złożenia oferty:
Sekretariat MZB Sp. z o. o. (pok. nr 10) ul. Andersa 48
6. Termin składania ofert: **01.03.2021 r., do godz. 10:30**
7. Termin otwarcia ofert: **01.03.2021 r., godz. 11:00**
8. Osoba upoważniona do kontaktu z wykonawcami:
Alina Korzeń (tel. 74 887 05 09), e-mail: korzen-a@mzbwalbrzych.pl
9. Sposób przygotowania oferty: **ofertę należy sporządzić w formie pisemnej, w języku polskim na wzorze zamieszczonym na stronie internetowej www.mzbwalbrzych.pl.**
Oferty złożone na druku innym niż w/w nie będą rozpatrywane.
10. Sposób dostarczenia oferty: **pisemnie w zamkniętej kopercie oznakowanej pieczętą wykonawcy i adresem oraz wskazaniem przedmiotu zamówienia którego konkurs dotyczy.**
11. **Oferty złożone w 1 kopercie na więcej niż jedno zapytanie ofertowe nie będą rozpatrywane.**

UWAGA !!!

Wykonawcy przed złożeniem oferty winni zapoznać się z ogólnymi warunkami konkursów, które zamieszczone są w Biuletynie Informacji Publicznej na stronie internetowej www.mzbwalbrzych.pl w zakładce zapytania ofertowe.

Oferenci zobowiązani są do obejrzenia wycenianego obiektu i uwzględnienia wszystkich okoliczności mających wpływ na wartość oferty.

Projekt powinien zawierać wszystkie wymagane aktualnie obowiązującymi przepisami uzgodnienia niezbędne do uzyskania decyzji pozwolenia na budowę.

Wyłoniony w drodze konkursu ofert Projektant **będzie** zobowiązany do uzyskania decyzji pozwolenia na budowę.

Obowiązują nowe wzory umów i ofert dostępne na stronie internetowej:
www.mzbwalbrzych.pl

KIEROWNIK
Działu Technicznego
mgr inż. Bronisław Lis



Wodociągi
Wałbrzych



NI/10821/2344/2020

Wałbrzych, 02.11.2020

Inwestor:
Wspólnota Mieszkaniowa
ul. Tunelowa 1a/7a
58-303 Wałbrzych

Wnioskodawca:
MZB Sp. z o.o.
ul. Gen. Andersa 48
58-304 Wałbrzych

dot.: **zapewnienia dostawy wody oraz warunków technicznych przyłączenia do sieci wodociągowej zlokalizowanej na działce nr 41/4 przy ul. Tunelowej w Wałbrzychu.**

Dokonana analiza możliwości świadczenia usług wodociągowo-kanalizacyjnych w rejonie planowanego przedsięwzięcia wykazała, iż możliwa jest dostawa wody.

WPWiK sp. z o.o. działając w imieniu Wałbrzyskiego Związku Wodociągów i Kanalizacji zapewnia dostawę wody w ilości:

Qśr. dob. = 1,0 m3/d, Q max.dob = 1,5 m3/d

tj. zgodnie z potrzebami jakie zostały określone we wniosku (działka nr 41/4 ul. Tunelowa Wałbrzych).

Ciśnienie wody w rejonie planowanego miejsca wpięcia waha się w granicach od 2,8 do 3,2 barów.

Trasę i miejsce lokalizacji podziemnych urządzeń wodociągowych podano w oparciu o mapę zasadniczą dostarczoną przez Inwestora i inwentaryzację geodezyjną powykonawczą będącą w zasobach WPWiK Sp. z o.o..

Ponieważ czasami zdarza się, że stan faktyczny w terenie odbiega od sytuacji przedstawionej na geodezyjnych planach sytuacyjno-wysokościowych budowę przyłącza do nieruchomości należy rozpocząć od próbnych wykopów mających na celu ustalenie (potwierdzenie) rzeczywistego usytuowania istniejących urządzeń wod.-kan. W przypadku wystąpienia różnic pomiędzy stanem rzeczywistym a stanem projektowanym należy niezwłocznie powiadomić jednostkę projektową celem dokonania korekty zaprojektowanych rozwiązań.

WPWiK Sp. z o.o. nie gwarantuje ciągłości dopływu wody do nieruchomości oraz stabilności ciśnienia wody ze względu na różne okoliczności i nieprzewidywalne zdarzenia, które mogą zakłócać pracę sieci wodociągowej np. braku energii, wyłączeń energetycznych, zakłóceń na ujęciach wód, awarii urządzeń. W przypadku długości przyłącza wodociągowego przekraczającego 15mb, należy zaprojektować studnie wodomierzową.

Zapewnienie dostawy wody oraz warunki techniczne do projektowania (określono w załącznikach nr 1 i nr 2) tracą ważność po upływie 2 lat od daty wydania.

Integralną częścią pisma są:

- warunki techniczne przyłączenia nieruchomości do sieci wodociągowej- zał. nr1
- kopia mapy zasadniczej z zaznaczonymi liniami koloru-zał. nr2:
 - niebieskiego oznaczającą przebieg sieci wodociągowej

Z upoważnienia Zarządu Wałbrzyskiego
Przedsiębiorstwa Wodociągów i Kanalizacji
Spółka z o.o.

Janusz Kuc
Kierownik Działu Rozwoju i Inwestycji

SAMODZIELNY REFERENT
Dział Rozwoju i Inwestycji

Sekretariat

Justyna Michałek

Centrum Obsługi Klienta

☎ tel. 74 842 41 74 | fax 74 666 59 60
✉ sekretariat@wpwik.pl

☎ tel./fax 74 648 81 75
✉ cok@wzwik.pl



MAPA ZASADNICZA

SKALA 1:500


Układ odniesienia: PL-ETRF 89, układ wsp. płaskich: PL-2000 strefa 5 (15°), układ wys.: PL-EVRF 2007-NH
Sekcje mapy: 5.140.32.07.2.1; 5.140.32.02.4.3

Przedstawione na mapie zasadniczej wysokości szczegółów terenowych mogą nie odpowiadać wartościom rzeczywistym

PREZYDENT MASTA WAŁBRZYCHA
Poświadczą się zgodność niniejszej kopii mapy zasadniczej z treścią materiału państwowego zasobu geodezyjnego i kartograficznego

Z upoważnienia Prezydenta
INSPEKTOR
Marcin Piłch
imię, nazwisko i podpis osoby reprezentującej organ

2020.09.25
Data wykonania kopii
P.0265.1973.11
Identyfikator ewidencyjny materiału zasobu

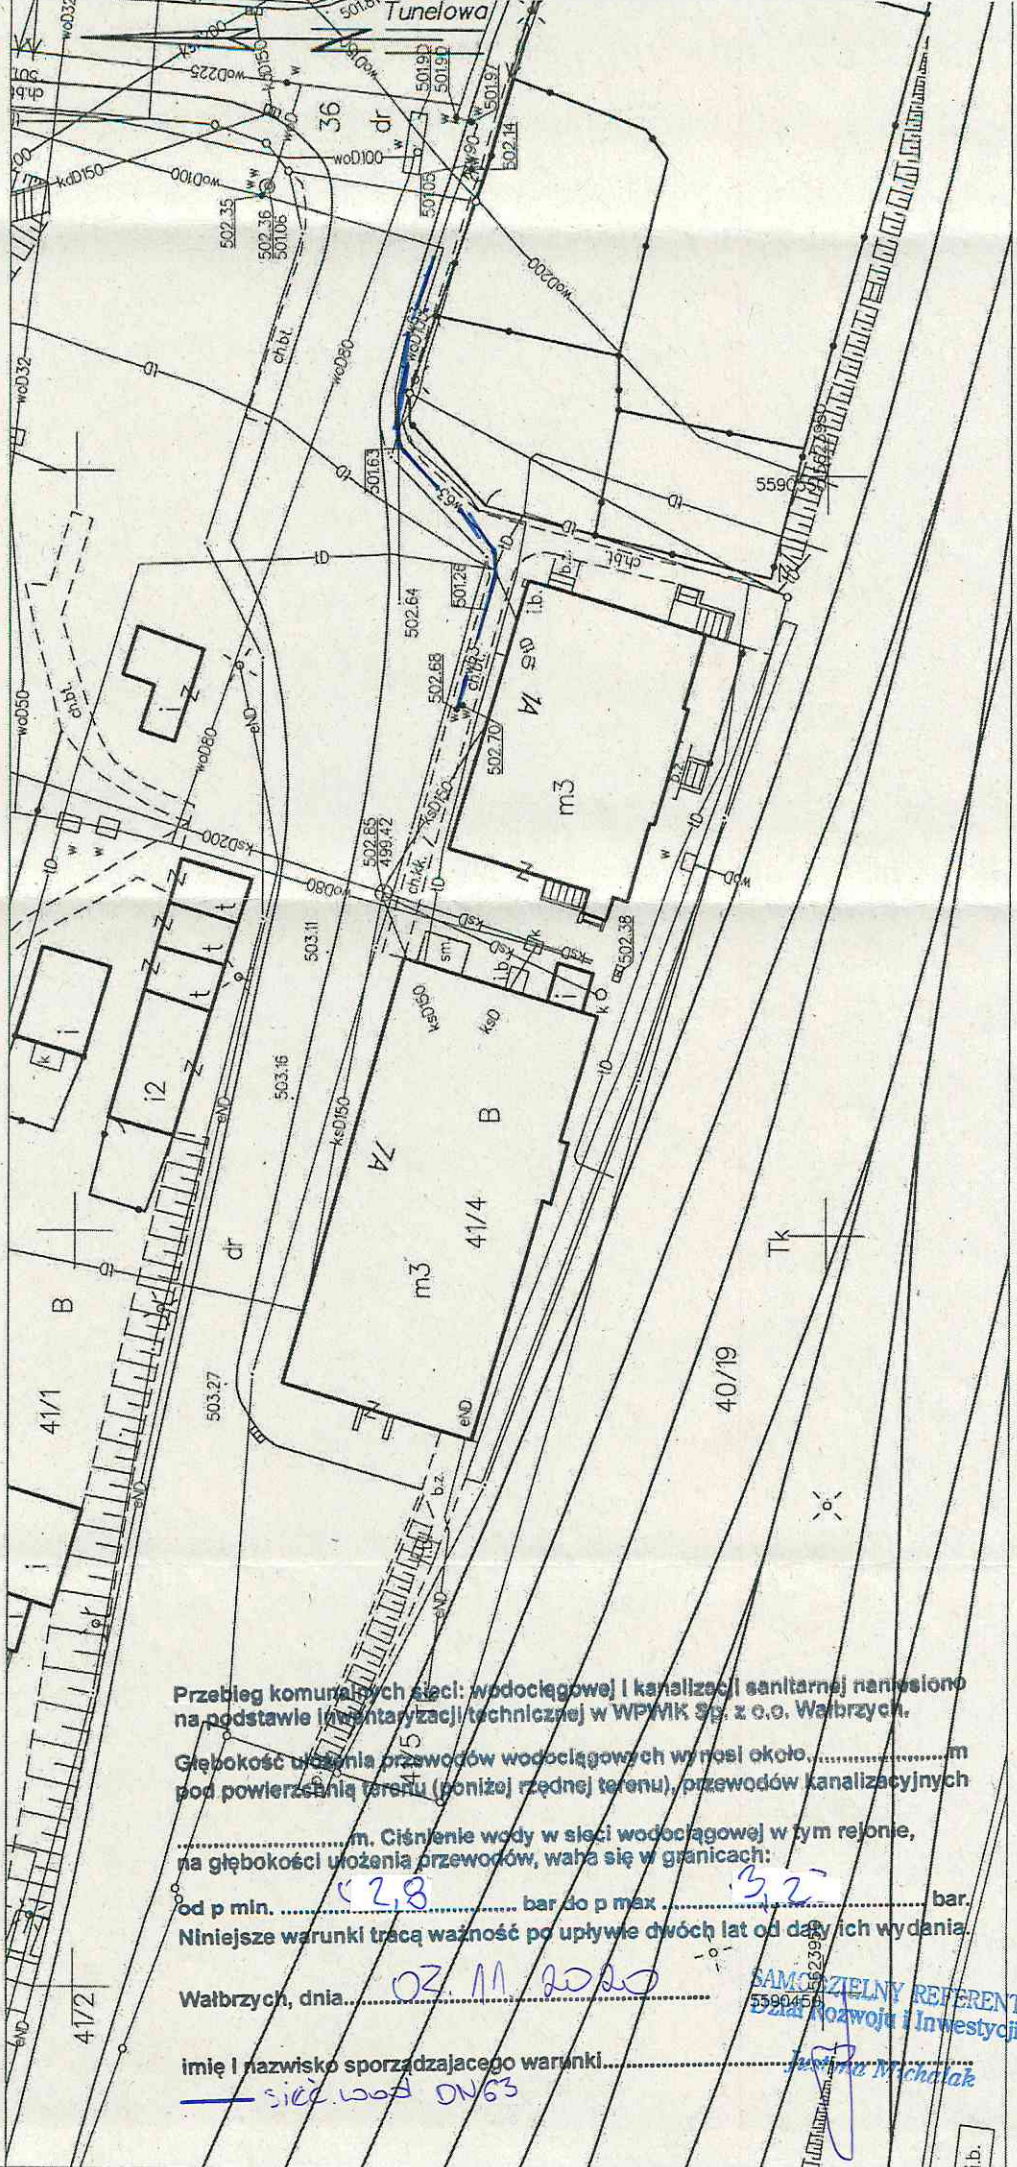

Przebieg komunalnych sieci: wodociągowej i kanalizacyjnej i sanitarnej naniesiono na podstawie inwentaryzacji technicznej w WPWIK Sp. z o.o. Wałbrzych.
Głębokość ułożenia przewodów wodociągowych wynosi około m pod powierzchnią terenu (poniżej rzędnej terenu), przewodów kanalizacyjnych

..... m. Ciśnienie wody w sieci wodociągowej w tym rejonie, na głębokości ułożenia przewodów, waha się w granicach:
od p min. 2,8 bar do p max 3,2 bar.
Niniejsze warunki tracą ważność po upływie dwóch lat od daty ich wydania.

Wałbrzych, dnia 02.11.2020

imię i nazwisko sporządzającego warunki.....

SAMODZIELNY REFERENT
5590456
Zarząd Rozwoju i Inwestycji